Приложение № _____
К акту № _____
От "__" _____ 20__ г.

Вид сбоку (схема, без масштаба)

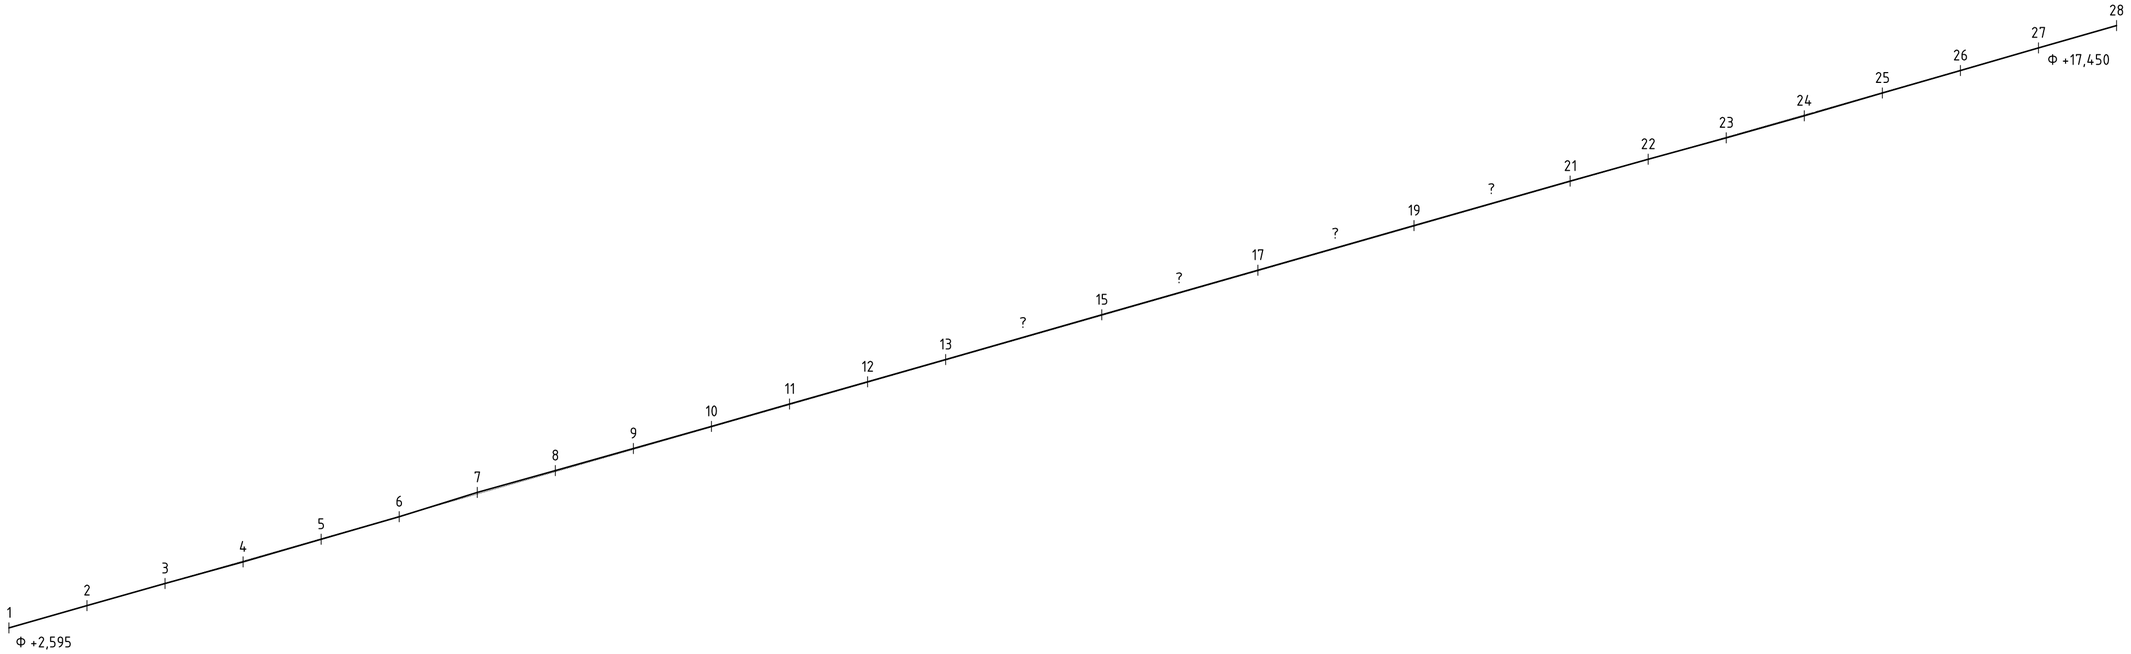

План: метка от прямой (первая–последняя), мм

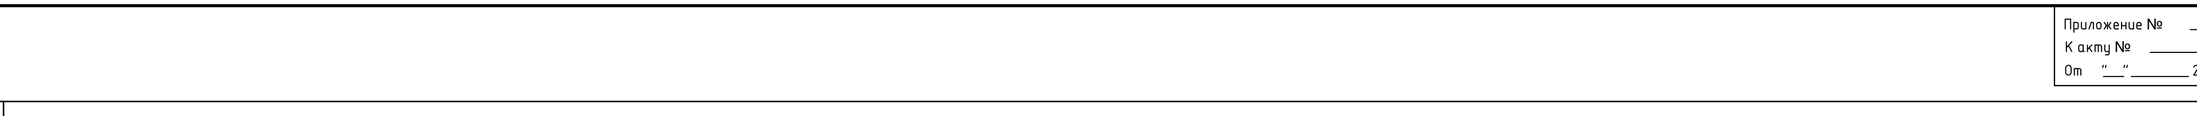

Роликоопора, №	1	2	3	4	5	6	7	8	9	10	11	12	13	14	15	16	17	18	19	20	21	22	23	24	25	26	27	28
Шаг по ставу, мм		2004	2000	1960	1999	2008	2136	2007	1997	1987	2003	2003	1997								1983	2004	2007	1995	1988	1996	1994	
Высота метки: откл. от опорной линии, мм	0	–1	–5	–10	–1	+3	+15	+3	–2	–3	0	–3	–3	?	+2	?	+1	?	+4	?	+1	–5	–27	–35	–21	–13	–3	0

Роликоопор снято: 24, не снято (досъемка): 4; нумерация: 1...28.
Шаг по ставу: средний 1 999 мм (1 960...2 136).
Длина по ставу (от первой до последней точки): 54 077 мм.
Угол наклона конвейера: факт 15°57′.
Метка от прямой: до 41 мм (одна метка на роликоопору — симметрию по допуску не оцениваю).
Высота метки: −35...+15 мм.
Проект не задан: ось — прямая через середины первой и последней роликоопоры,
высоты — от прямой через первую и последнюю метку своей стороны.
ТРЕБУЕТСЯ ДОСЪЕМКА: роликоопоры № 14, 16, 18, 20 не сняты («?»). До досъемки схема не выпускается.

Условные обозначения:

↑3	–	Отклонение роликоопоры от оси, мм
+2	–	Отклонение высоты метки от опорной линии, мм
?	–	Не снята – досъемка (схема не выпускается)

Выписка из инструкции по монтажу роликоопор п.5.4:
– роликоопоры симметрично оси конвейера – 2мм;
– перпендикулярно оси конвейера – 1,5мм на 1000мм;
– барабаны: горизонтально и перпендикулярно оси – 1мм на 1000мм, симметрично оси – 1мм.
За опорную линию принято начало и конец става (первая и последняя роликоопора каждой стороны).
Дата съемки не указана.
Схема составлена согласно:
ГОСТ Р 51872-2024 "Документация исполнительная геодезическая. Правила выполнения".

Примечание:
Система координат: условная (от станции тахеометра)
Система высот: условная
Схема выполнена на основании натурных обмеров
Съемка произведена тахеометром _____
Заводской номер: №_____
Свидетельство о поверке: №_____
действительно до __.__.____
Измерения производились от пунктов: Rp1, Rp2.

Требуется досъемка: схема не выпускается

Изм.	Кол.уч.	Лист	№док.	Подпись	Дата	XX-000-ТХ		
						Пример: эстакада, участок 1		
Нач.уч.		Фамилия И.О.				Участок 1	Стадия: ИД	Лист: 1 / Листов: 1
Геодезист		Фамилия И.О.						
Проверил		Фамилия И.О.				Исполнительная схема №___ планово-высотных отклонений роликоопор конвейера №500	ООО "Пример"	

Взам. инв. №
Подп. и дата
Инв. № подл.

Формат А2