Приложение № _____
К акту № _____
От "__" _____ 20___ г.

Разрез 1-1
М 1:75

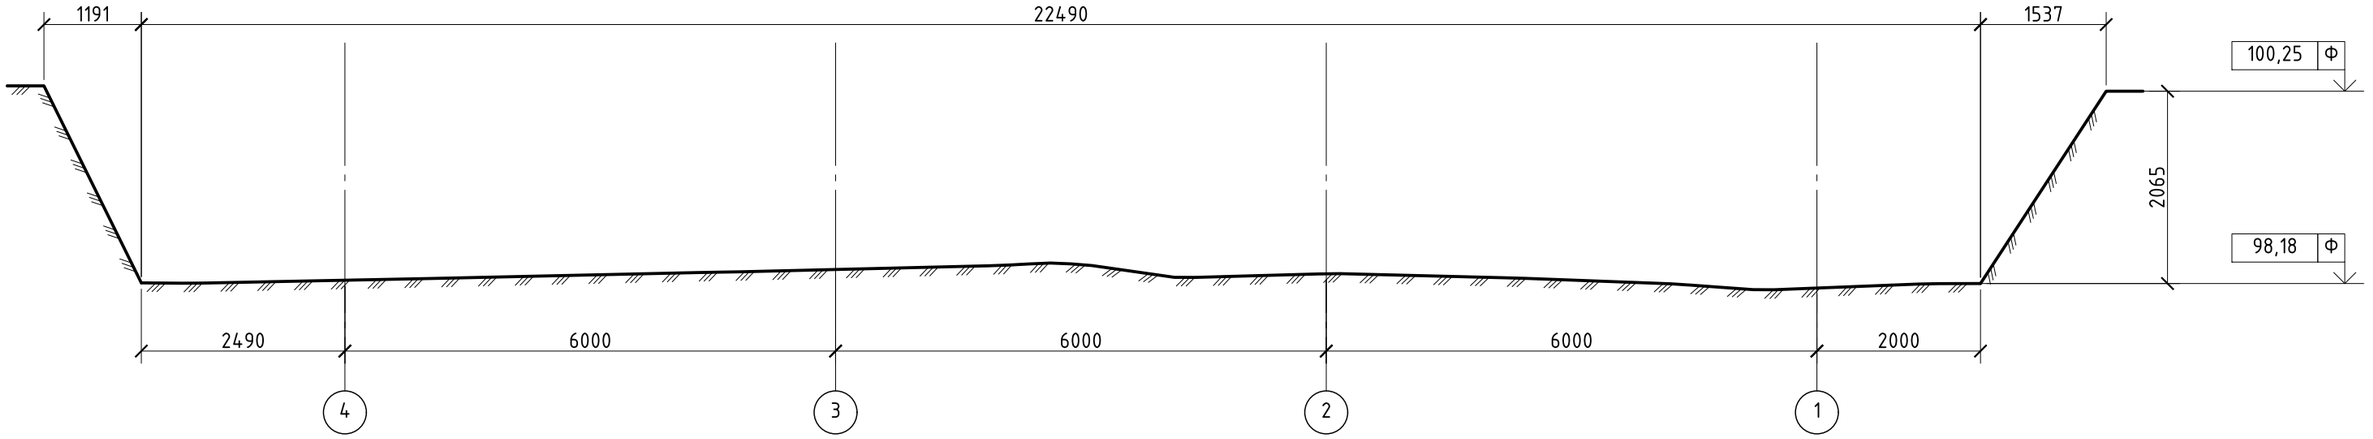

Разрез 2-2
М 1:75

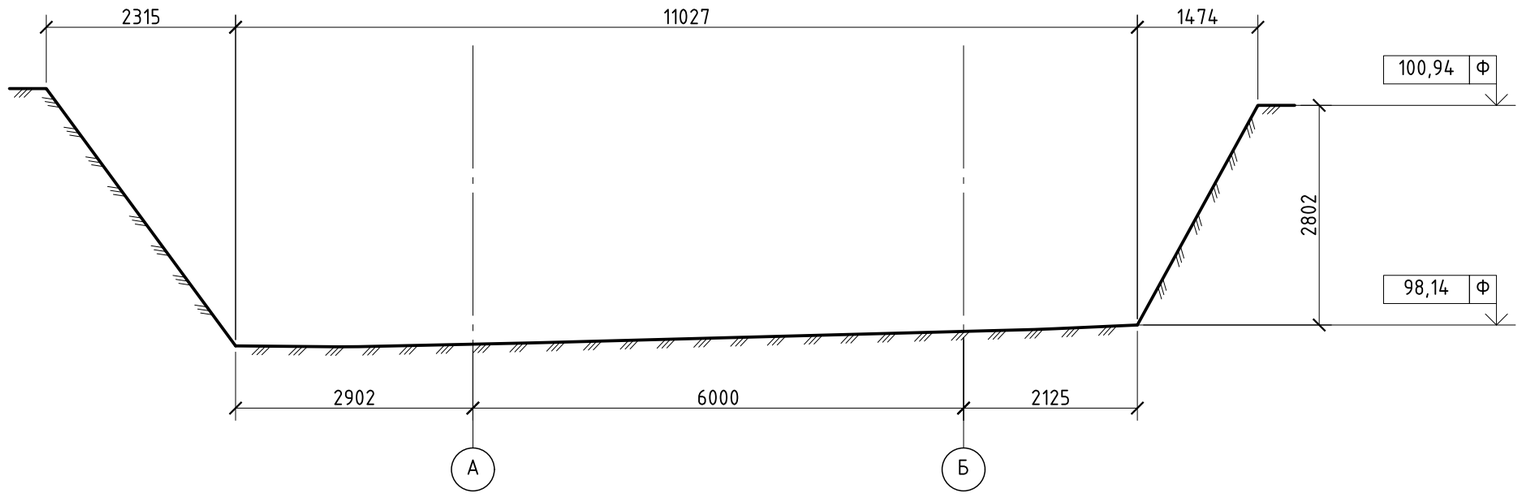

Условные обозначения:

1314 – Фактический размер, мм.

– Поверхность котлована по съемке (факт), грунт.

100,70 Ф – Фактическая высотная отметка, м.

Работы выполнены согласно:
СП 45.13330.2017 "Земляные сооружения, основания и фундаменты"
Проект ХХ-000-КЖ.
Схема составлена согласно:
ГОСТ Р 51872-2024 "Документация исполнительная геодезическая. Правила выполнения".
Примечание:
Система координат: условная
Система высот: условная
Схема выполнена на основании натурных обмеров
Съемка произведена 11.05.2026
тахеометром _____
Заводской номер: №_____
Свидетельство о поверке: №_____
действительно до __.__.____
Измерения производились от пунктов:
Rp1, Rp2.

Взам. инв. №	Подп. и дата	Инв. № подл.

Изм.	Кол.уч.	Лист	№док.	Подпись	Дата	ХХ-000-КЖ		
						Пример: эстакада, участок 1		
Нач.уч.		Фамилия И.О.				Участок 1	Стадия	Лист	Листов
Геодезист		Фамилия И.О.					ИД	2	2
Проверил		Фамилия И.О.				Исполнительная схема №___ Разработка котлована под фундаменты Фм1 в осях 1-2/А-Б, Фм2 в осях 3-4/А. Разрезы 1-1, 2-2.	ООО "Пример"	

Формат А3