Приложение № _____
К акту № _____
От "__" _____ 20___ г.

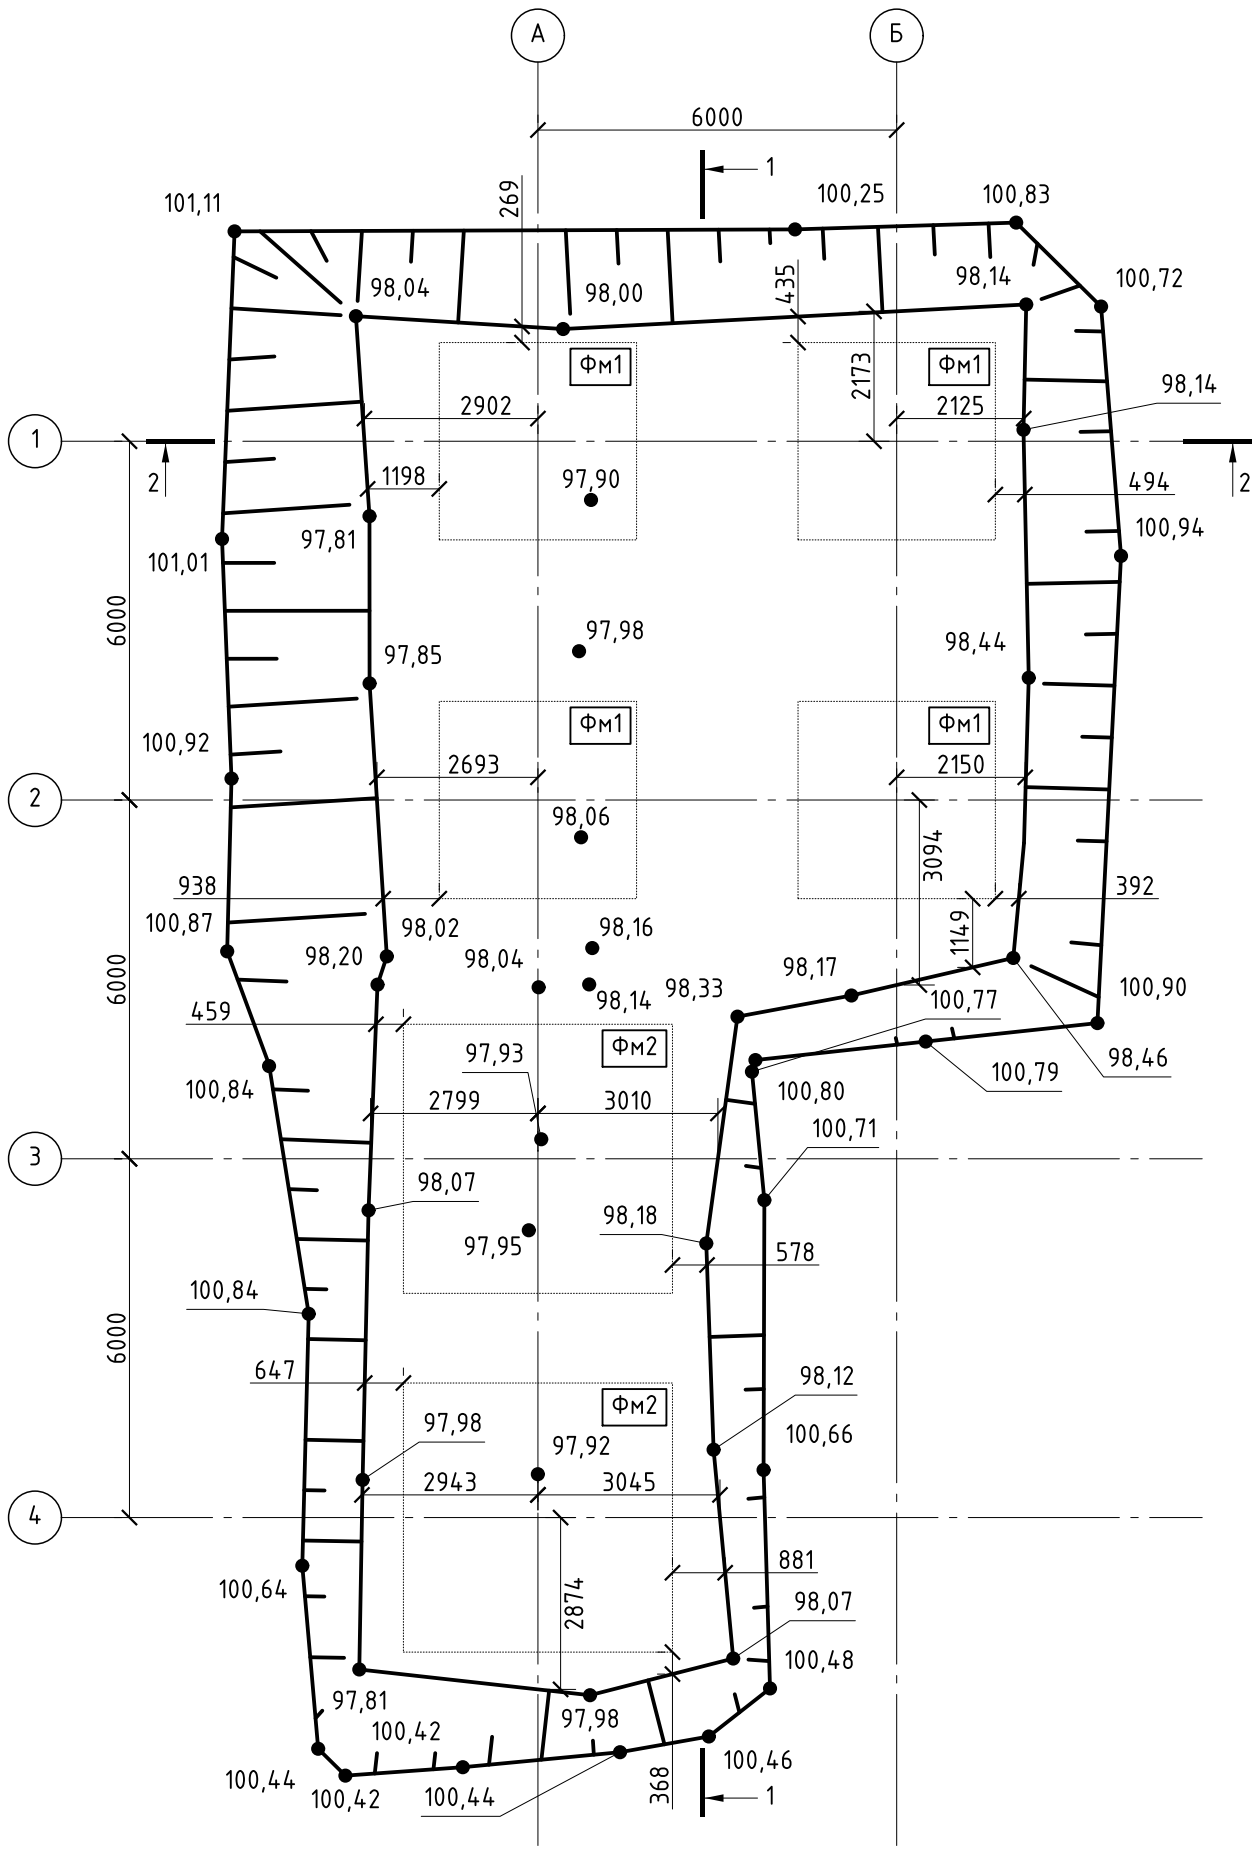

Котлован:
2,64 – Средняя высота выемки грунта, м.
291,32 – Площадь по бровке котлована, м².
190,62 – Площадь по дну котлована, м².
240,97 – Средняя площадь котлована, м².
583,91 – Объем выемки грунта, м³.

Условные обозначения:
100,70 – Фактическая отметка, м.
– Контур дна котлована (факт).
– Бровка и откос котлована (факт).
– Контур фундамента по проекту КЖ.
1720 – Фактический размер, мм.
1 – Линия разреза.

Работы выполнены согласно:
СП 45.13330.2017 "Земляные сооружения, основания и фундаменты"
Проект XX-000-КЖ: под фундаментами щебеночное основание толщиной 1400-2600 мм, доведенное до грунта ИГЭ-2а и ИГЭ-2.
Отметка дна проектом не задана; допуск по табл. №6.3, п.5 – ±50мм.
Схема составлена согласно:
ГОСТ Р 51872-2024 "Документация исполнительная геодезическая. Правила выполнения".
Примечание:
Система координат: условная
Система высот: условная
Схема выполнена на основании натурных обмеров
Съемка произведена 11.05.2026
тахеометром _____
Заводской номер: №____
Свидетельство о поверке: №____
действительно до __.__.____
Измерения производились от пунктов:
Rp1, Rp2.

Изм.	Кол.уч.	Лист	№док.	Подпись	Дата
Нач.уч.		Фамилия И.О.			
Геодезист		Фамилия И.О.			
Проверил		Фамилия И.О.			

XX-000-КЖ

Пример: эстакада, участок 1

Участок 1

Стадия	Лист	Листов
ИД	1	2

Исполнительная схема №___
Разработка котлована под фундаменты Фм1 в осях 1-2/А-Б, Фм2 в осях 3-4/А. Дно котлована на отм. 97,81-98,46.

ООО "Пример"

Взам. инв. №
Подп. и дата
Инв. № подл.

Формат А3