Приложение № _____
К акту № _____
От "__" _____ 20 ___ г.

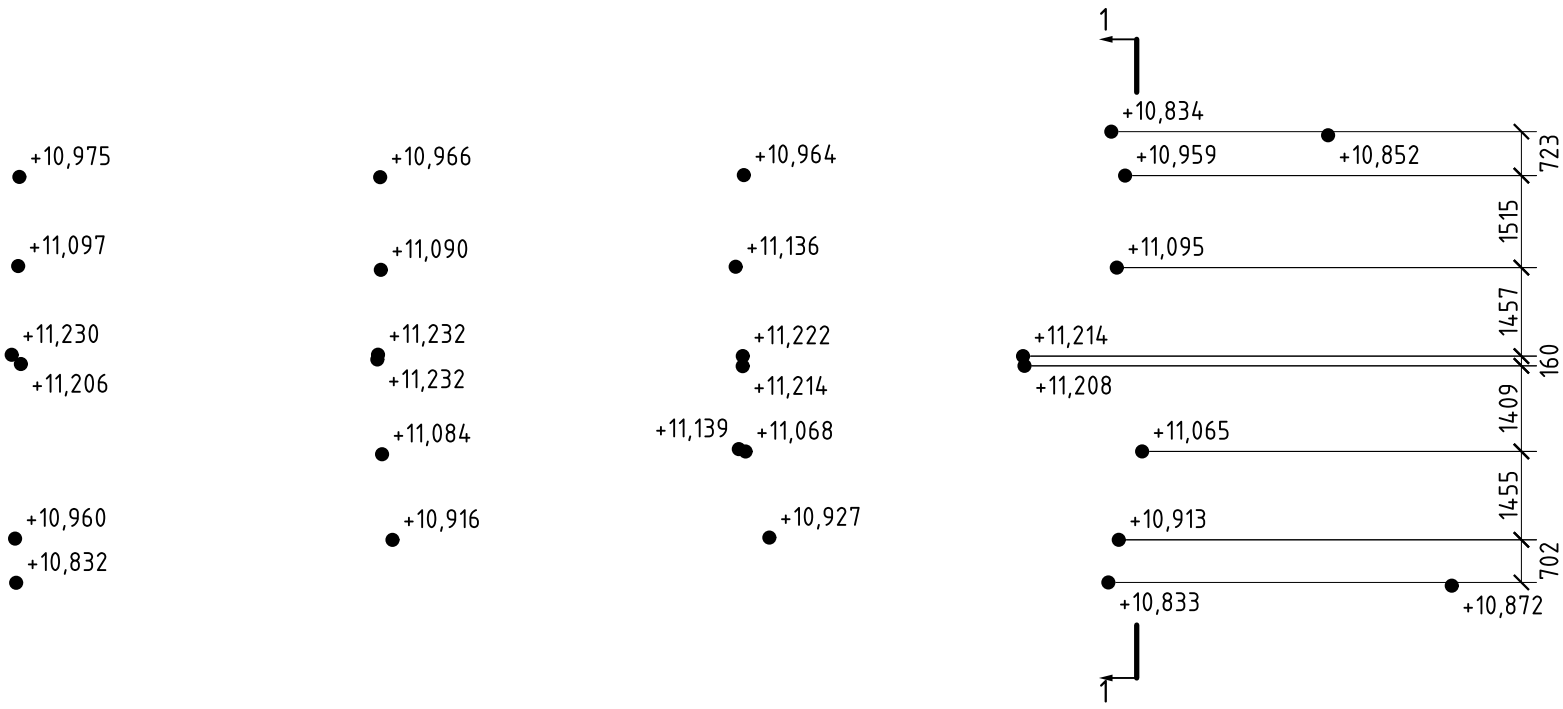

1–1

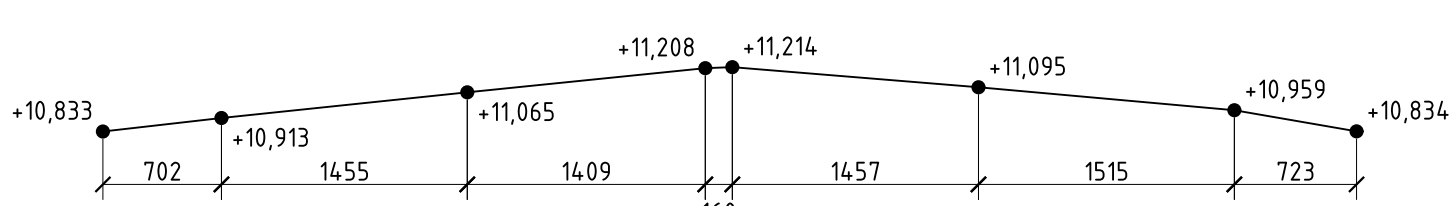

Условные обозначения:

+10,823 – Фактическая высотная отметка, м.

1453 – Фактический размер, мм.

Работы выполнены согласно:
СП 70.13330.2012 "Несущие и ограждающие конструкции"
Проект КМ не задан: на схеме фактические отметки и размеры.
Координаты осей не заданы.
Съемка 26.05.2026.
Схема составлена согласно:
ГОСТ Р 51872-2024 "Документация исполнительная геодезическая. Правила выполнения".
Примечание:
Система координат: условная
Система высот: условная
Схема выполнена на основании натурных обмеров
Съемка произведена 26.05.2026
тахеометром _____
Заводской номер: №_ _ _ _
Свидетельство о поверке:
№_ _ _ _
действительно до __.__.____
Измерения производились от пунктов:
Rp 1, Rp 2.

Взам. инв. №
Подп. и дата
Инв. № подл.

Изм.	Кол.уч.	Лист	№док.	Подпись	Дата
Нач.уч.		Фамилия И.О.			
Геодезист		Фамилия И.О.			
Проверил		Фамилия И.О.			

XX-000-КМ

Пример: эстакада, участок 1

Участок 1	Стадия	Лист	Листов
	ИД	1	1

Исполнительная схема №___
Планово-высотное положение прогонов на отм. +10,832...+11,232

ООО "Пример"

Формат А3