Приложение № _____
К акту № _____
От "__" _____ 20__ г.

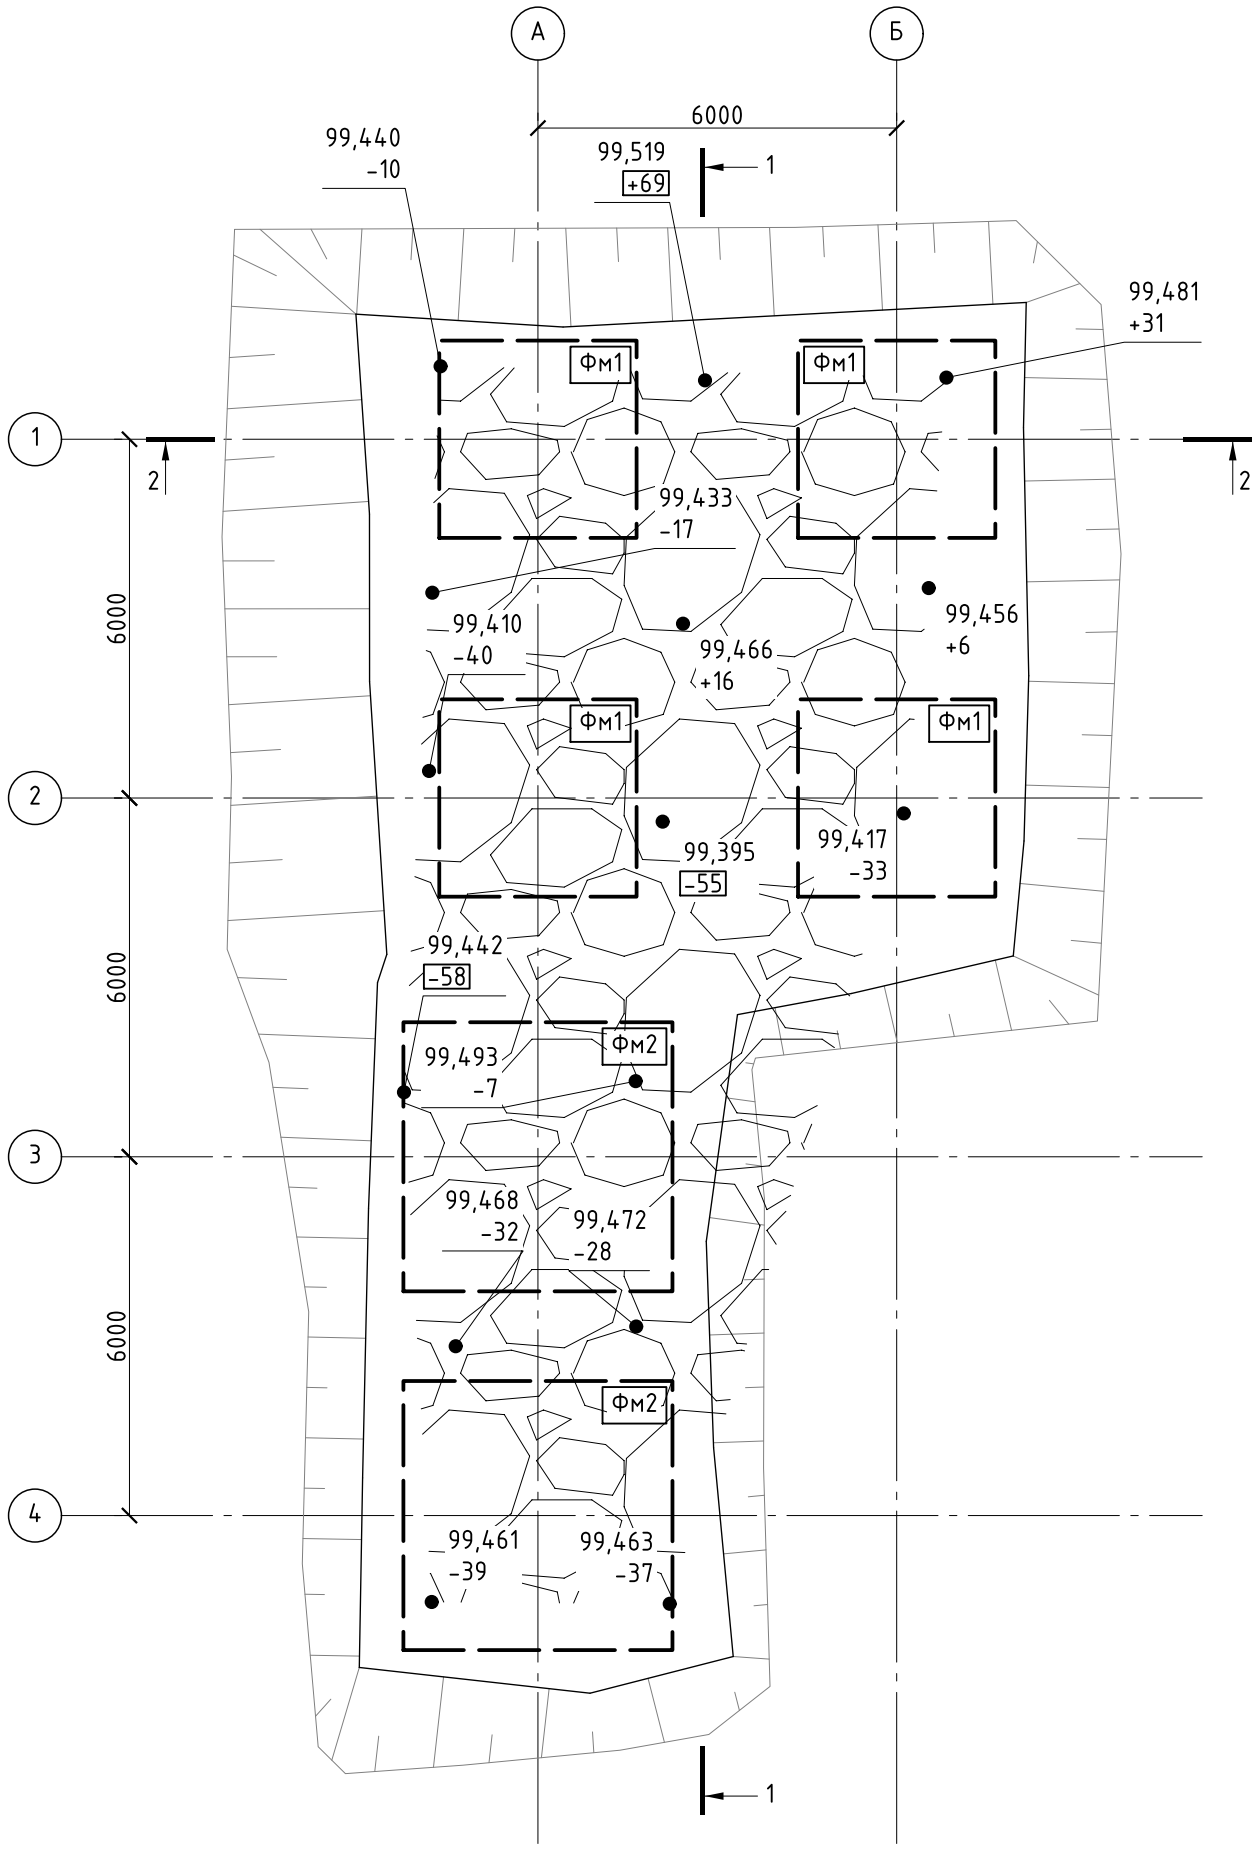

Щебень:
1,39 – Средняя толщина слоя, м.
143,47 – Площадь основания, м².
199,87 – Объем в плотном теле, м³.

Условные обозначения:
99,463 – Фактическая отметка верха щебня, м.
+13 – Отклонение от проектной отметки, мм.
+80 – Отклонение сверх допуска, мм.
– Щебеночное основание (факт).
– Контур дна котлована (факт).
– Бровка и откос котлована (факт).
– Контур фундамента по проекту КЖ.
1 – Линия разреза.

Работы выполнены согласно:
СП 45.13330.2017 "Земляные сооружения, основания и фундаменты"
Таблица №М.1, п.15г
–Отклонение отметок поверхности насыпи (верх щебеночного основания) – ±50мм
Проект XX-000-КЖ.
Проектная отметка верха щебня = низ фундамента минус подготовка В7,5 100 мм: 99,45 под Фм1; 99,50 под Фм2.
Схема составлена согласно:
ГОСТ Р 51872-2024 "Документация исполнительная геодезическая. Правила выполнения".
Примечание:
Система координат: условная
Система высот: условная
Схема выполнена на основании натурных обмеров
Съемка произведена 12.05.2026
тахеометром _____
Заводской номер: №____
Свидетельство о поверке: №____
действительно до __.__.____
Измерения производились от пунктов: Rp1, Rp2.

Присутствуют сверхнормативные отклонения.
Согласовано: _____ от _____

Изм.	Кол.уч.	Лист	№док.	Подпись	Дата
Нач.уч.		Фамилия И.О.			
Геодезист		Фамилия И.О.			
Проверил		Фамилия И.О.			

XX-000-КЖ

Пример: эстакада, участок 1

Участок 1	Стадия	Лист	Листов
	ИД	1	2

Исполнительная схема №___
Устройство щебеночного основания под фундамент Фм1 в осях 1-2/А-Б на отм. 99,45; Фм2 в осях 3-4/А на отм. 99,50.

ООО "Пример"

Взам. инв. №
Подп. и дата
Инв. № подл.

Формат А3