Приложение № _____
К акту № _____
От "__" _____ 20 ___ г.

М 1:500

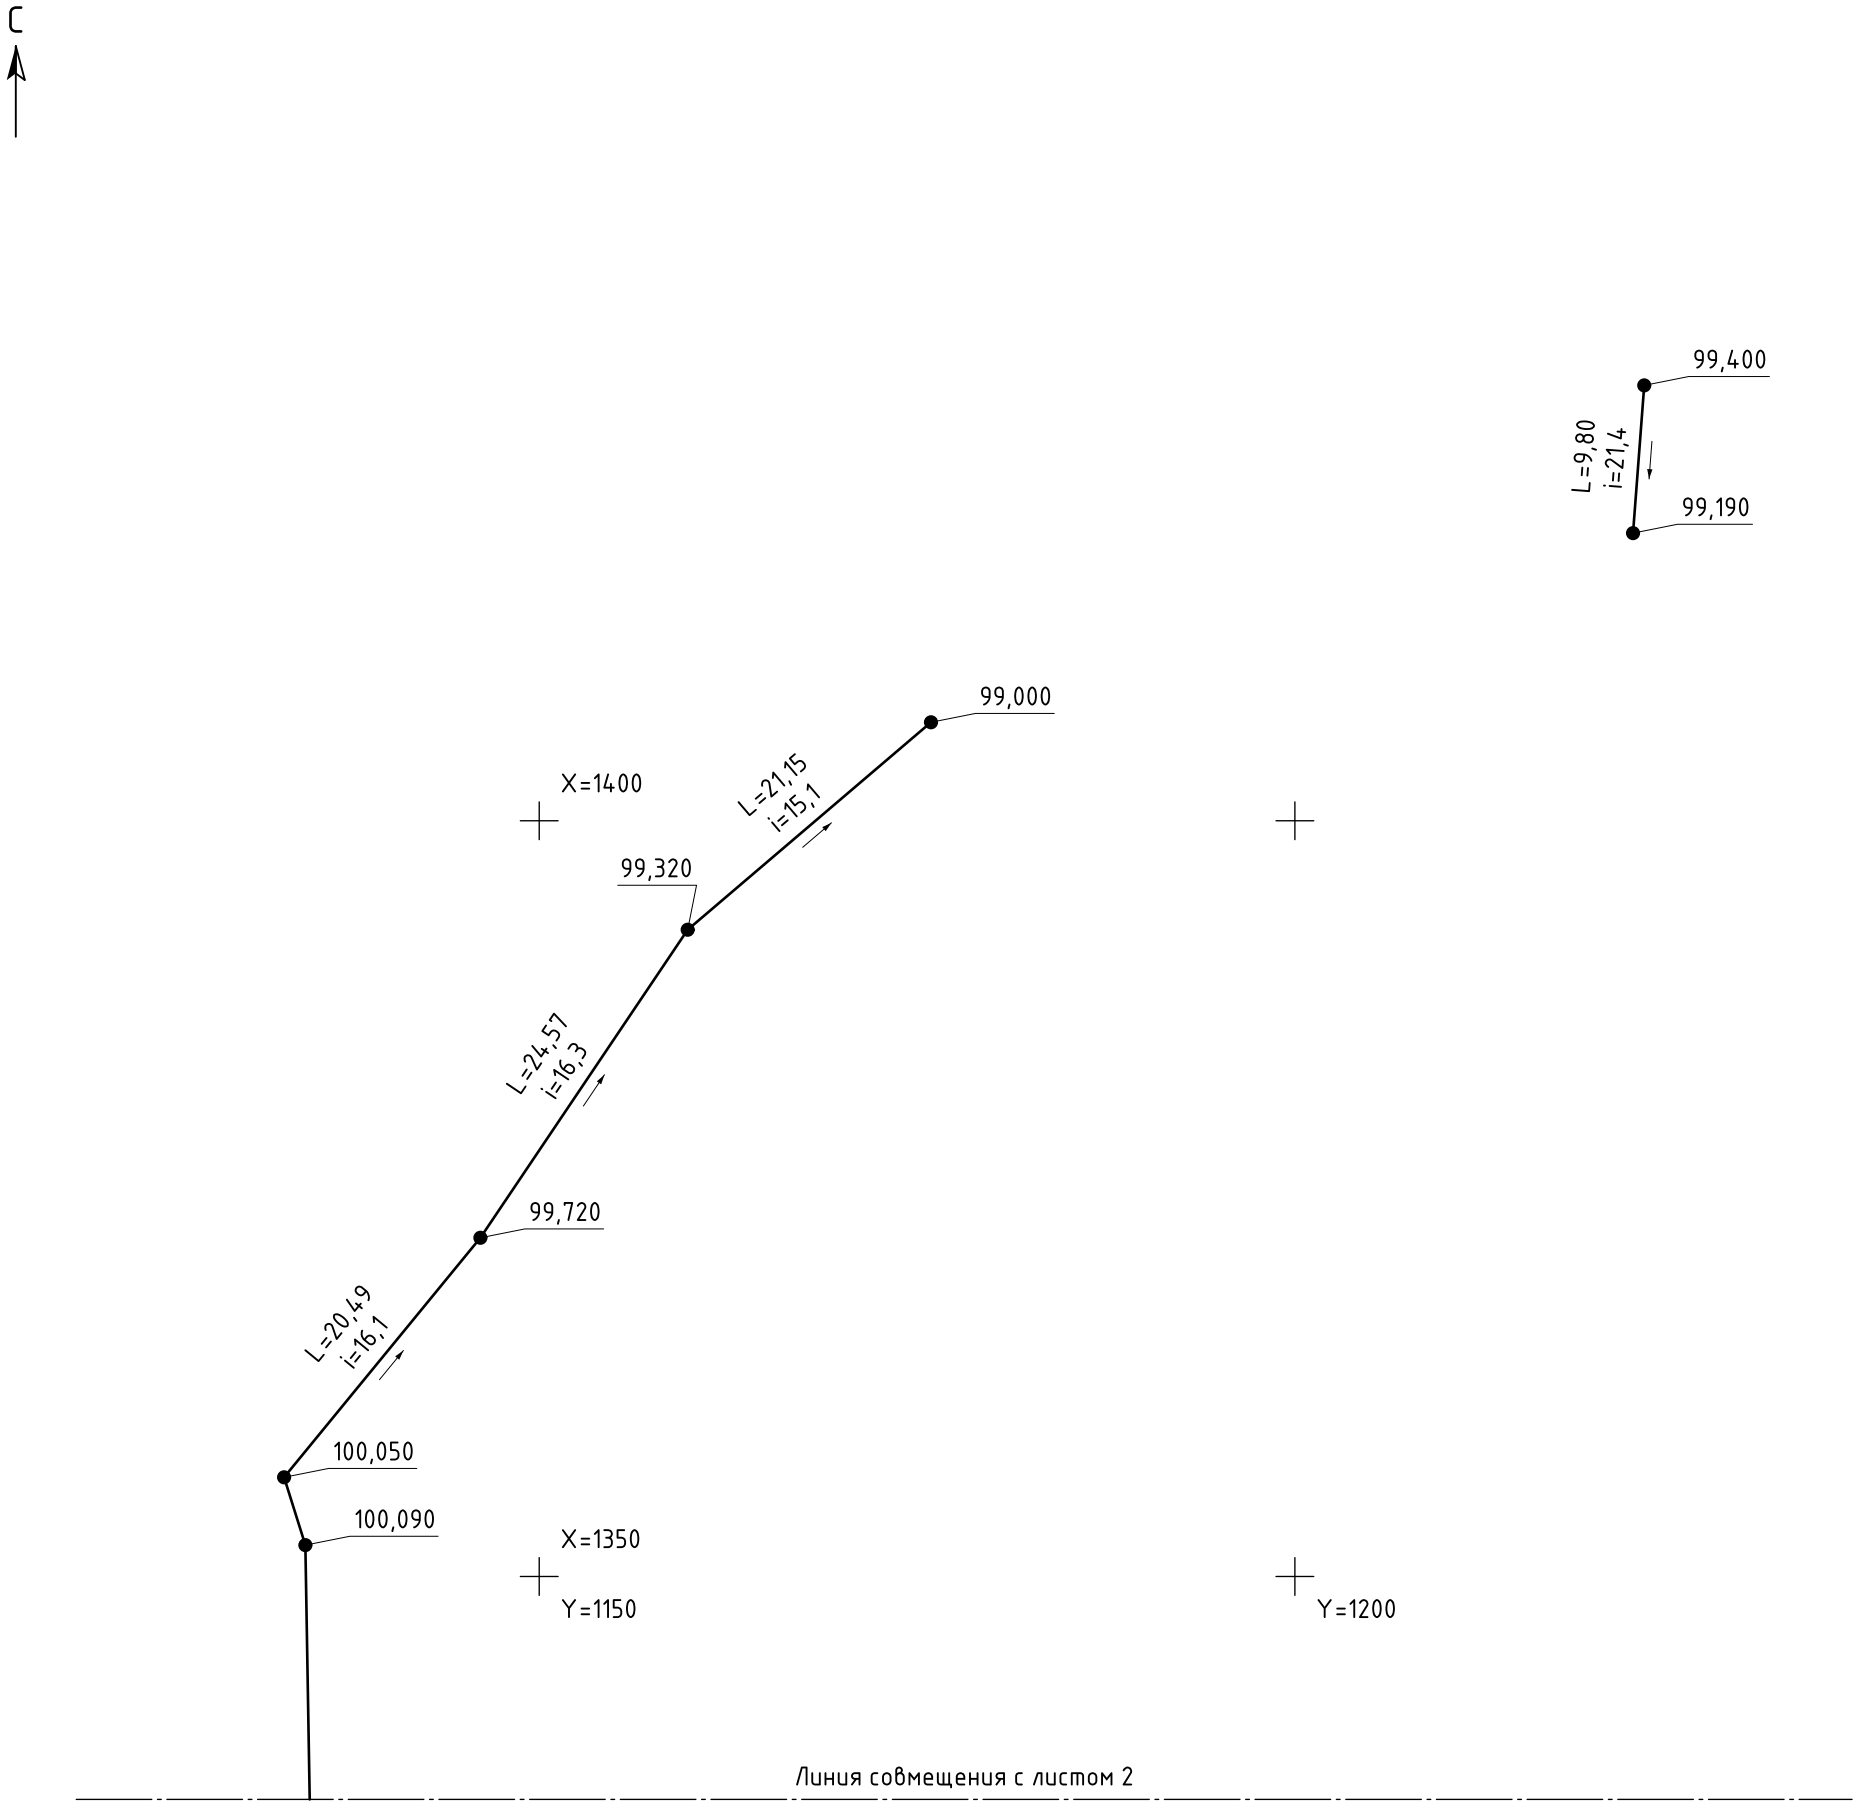

Условные обозначения:

——— – Ось траншеи по точкам дна (факт).

● 99,90 – Фактическая отметка дна траншеи, м.

L=12,34
i=8,1 – Длина участка, м и уклон, промилле (факт).

→ – Направление уклона (к понижению).

Работы выполнены согласно:
СП 45.13330.2017 "Земляные сооружения, основания и фундаменты"
Проект не задан: на схеме фактические отметки, длины, уклоны.
Съемка 03.06.2026.
Кресты – координатная сетка через 50 м (условная).
Схема составлена согласно:
ГОСТ Р 51872-2024 "Документация исполнительная геодезическая. Правила выполнения".
Примечание:
Система координат: условная
Система высот: условная
Схема выполнена на основании натурных обмеров
Съемка произведена 03.06.2026
тахеометром _____
Заводской номер: №_ _ _ _
Свидетельство о поверке: №_ _ _ _
действительно до __.__.____
Измерения производились от пунктов: Rp1, Rp2.

Взам. инв. №
Подп. и дата
Инв. № подл.

Изм.	Кол.уч.	Лист	№док.	Подпись	Дата
Нач.уч.		Фамилия И.О.			
Геодезист		Фамилия И.О.			
Проверил		Фамилия И.О.			

XX-000-НВ

Пример: эстакада, участок 1

Участок 1	Стадия	Лист	Листов
	ИД	1	2

Исполнительная схема №___
Разработка грунта в траншее сети водопровода В2.
Дно траншеи на отм. 99,00...100,60

ООО "Пример"

Формат А3